

Rhif y Cais / Application Number : C15/1139/46/LL

Cynllun lleoliad ar gyfer adnabod y safle yn unig. Dim i raddfa.
Location Plan for identification purposes only. Not to scale.



Atgynhyrchir y map hwn o Ddauydd yr Ordnance Survey gyda oherstrawd yr Ordnance Survey ar ran Rheolwr Llyfrau E. Masrhydi. © Hawlfraint y Goron
Mae atgynhyrchu heb ganiatâd yn torri hawlfraint y Goron a gall hyn arwain at erlyniad neu achos siŵl.
Cynllun Gwynedd - 10/023387 - 2008

This map is reproduced from Ordnance Survey material with the permission of Ordnance Survey on behalf of the Controller of Her Majesty's Stationery Office.
© Crown copyright.
Unauthorised reproduction infringes Crown copyright and may lead to prosecution or civil proceedings.
Cynllun Gwynedd - 10/023387 - 2008

CYNGOR GWYBODA
 ADRIAN RHECTORIDDO
 10 RHAF 405
 GWASANAETH CYNLLUNIG A C
 AMGYLLEDD
 RHIFTRAC



Do not scale the drawing. Contractors must check all dimensions from site. This drawing is copyright.

No.	Description	Date
A	Extend red line	09/12/15

TITL PROSIECT - PROJECT TITLE
 Ymestyn safle carafanau teithiol presennol.
 Glanrafon Fawr, Liangwneadl.

TITL - TITLE
Cynllun Lleoliad Ehangach

CLIENT - CLIENT
 Mr & Mrs. Glyn Williams


DRAWN BY GEW	CHECKED BY HEW	DATE	PROJECT - PROJECT NUMBER
		23/10/2015	

SCALE - SCALE (1:250) RHE PROSIECT - PROJECT NUMBER
 0372

RHE CYNLLUN - DRAWING NUMBER	REV
0372-L102	A

Lledu'r adwy bresennol er mwyn creu man pasio ychwanegol



CYNLLUN DIWYGIEDIG
REVISED PLAN
 Derbyniwyd/Received 16/12/15
 Llofnod/signature MEJ

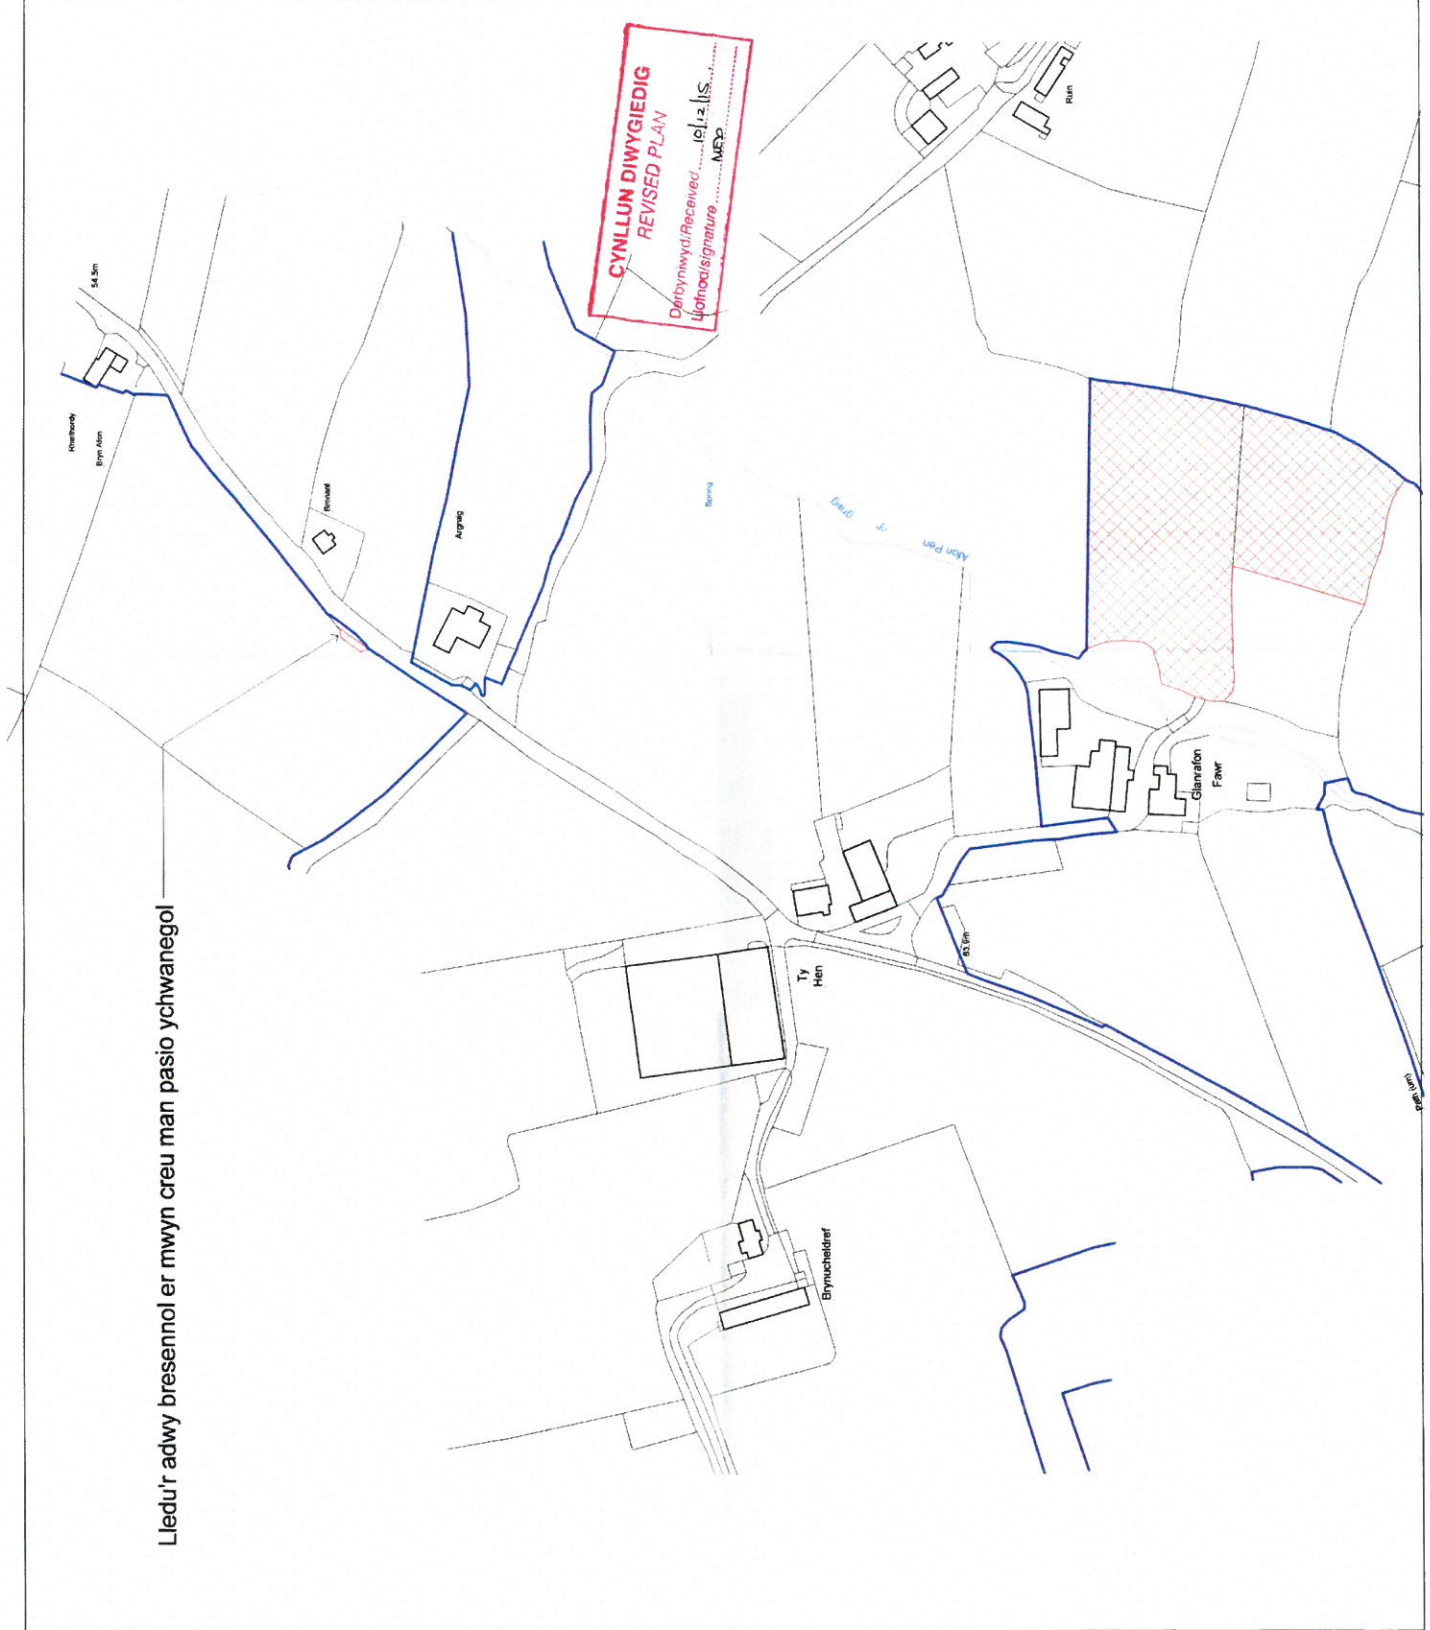



No.	Description	Date

Do not scale this drawing. Contractors must check all dimensions from site. This drawing is copyright.

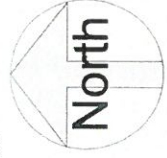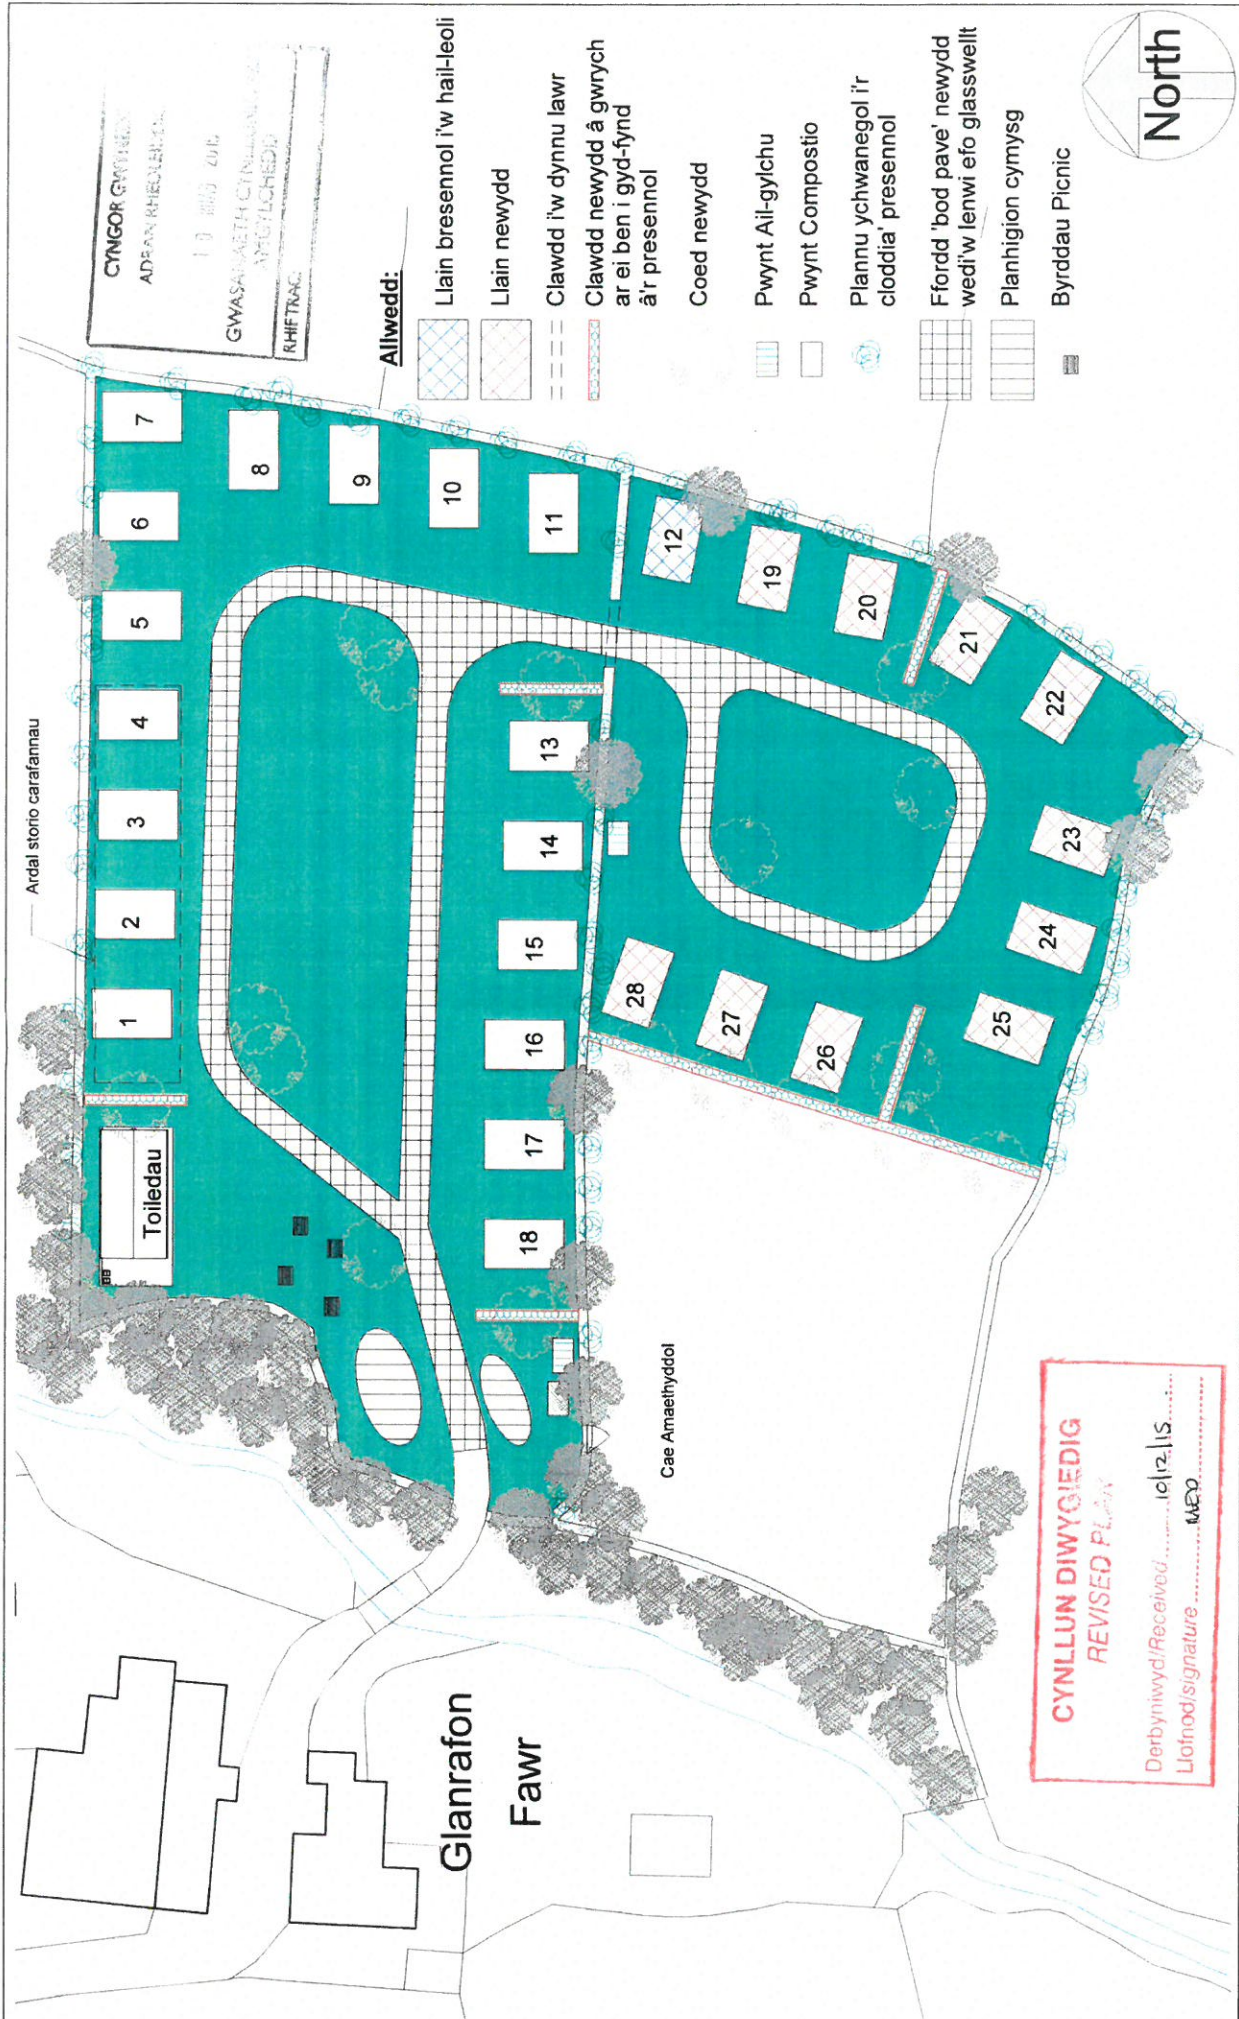

RHIF TRAC

Allwedd:

- Llain bresennol i'w hail-leoli
- Llain newydd
- Clawdd i'w dynnu lawr
- Clawdd newydd â gwrych ar ei ben i gyd-fynd â'r presennol
- Coed newydd
- Pwynt Ail-gylchu
- Pwynt Compositio
- Plannu ychwanegol i'r cloddia' presennol
- Ffordd 'bod pave' newydd wedi'w lenwi efo glasswellt
- Planhigion cymysg
- Byrddau Picnic

Ardal storio carafannau

Toiledau

Cae Amaethyddol

Glanrafon
Fawr

CYNLLUN DIWYGIEDIG
REVISED PLAN
Derbyniwyd/Received: 10/12/15
Llofnod/signature: MEO

CLIENT - CLIENT	Mr & Mrs. Glyn Williams		
DYDDIO - DATE	RHIF PROSIECT - PROJECT NUMBER	GRADDFA - SCALE	(@ A3)
23/10/2015	0372	1:500	
DARLUNWYD GAN DRAWN BY	GEW	RHIF CYNLLUN - DRAWING NUMBER	REV
GWYBODAETH CHECKED BY	HEW	0372-S102	B


TEITL PROSIECT - PROJECT TITLE	Ymestyn safle carafannau teithiol presennol, Glanrafon Fawr, Llangwnadl.
TEITL - TITLE	Cynllun Safle Arfaethedig

Haydn E. Williams Cyf.
Gellidara, Penrhos, Pwllheli, Gwynedd, LL53 7HF
(01759) 614444
info@haydnwilliams.com
www.haydnwilliams.com

Syrffwyr Adeiladu Siartredig
Chartered Building Surveyors


No.	Description	Date
A	Landscaping	07/12/15
B	Storage Area & toilet block	09/12/15

Do not scale this drawing. Contractors must check all dimensions from site. This drawing is copyright.

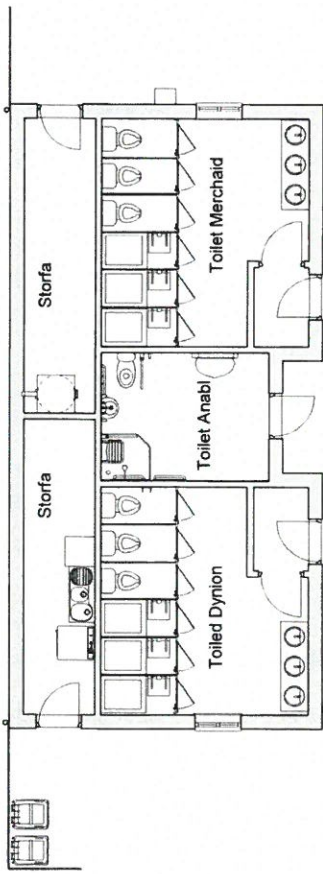

1 Cynllun Llwr


1 : 100

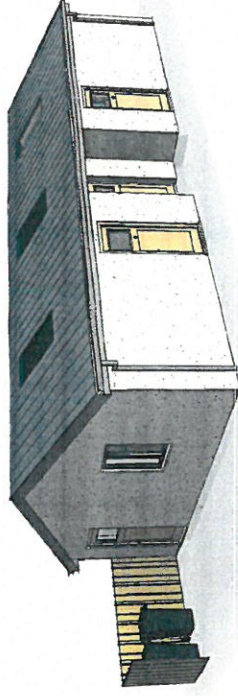

6 3D View 1


To: 'Box Profile Roofing Sheets' i gydweddu efo'r adeiladau fferm gyfagos.

Walliau: Gorffeniad i gydweddu efo'r adeiladau cyfagos.

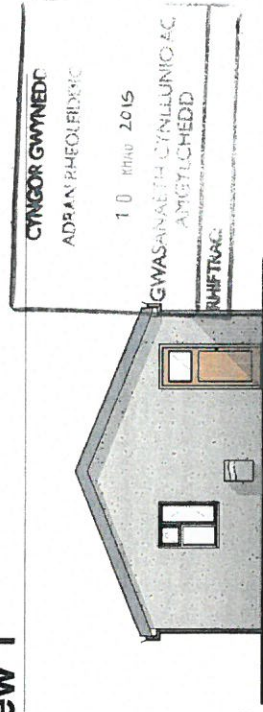


2 De

1 : 100

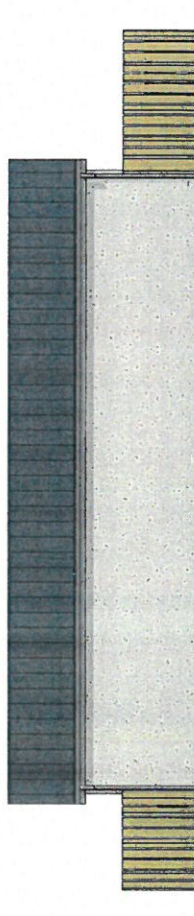

4 Dwyrain

1 : 100

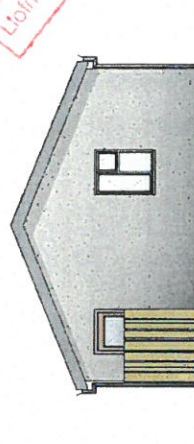

3 Gogledd

1 : 100

5 Gorllewin

1 : 100

GWYBODAETH YCHWANEGOL
ADDITIONAL INFORMATION

Designing & Drawing by 10/12/15
Llofnod Signature MESP

Do not scale this drawing. Contractors must check all dimensions from site. This drawing is copyright

No.	Description	Date

Haydn E. Williams Cyf.
Gellidara, Penrhos, Pwllheli, Gwynedd, L183 7HF
Syrfewyr Adeiladu Siartredig
Chartered Building Surveyors

(01758) 614444
info@haydnwilliams.com
www.haydnwilliams.com

TEITL PROSIECT - PROJECT TITLE
Ymestyn safle caratannau felffioi presennol,
Glanrafon Fawr, Llangwnadl

TEITL - TITLE
Bloc Toiledau Arfaethedig

CLIENT - CLIENT
Mr. & Mrs. Glyn Williams

DYDDIAD - DATE
10/12/15


DARLUNWYDD GAN
DRAWN BY
GEW

RHIF PROSIECT - PROJECT NUMBER (GRADDFFA - SCALE @ A3)
0372


RHIF CYNLLUN - DRAWING NUMBER
0372-A102

GWYBODAETH
CHECKED BY
HEW


CYNGOR GWYNEDD
 ADARAN RHEOLEIDDIC
 10 RHAG 2015
 GWASANAETH CYNLLUNIAU AC
 AMCYLCHEDD
 RHIFTRAC

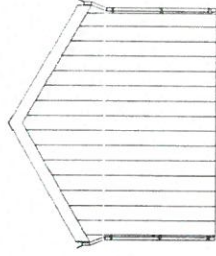


3 Gogledd
 1 : 100

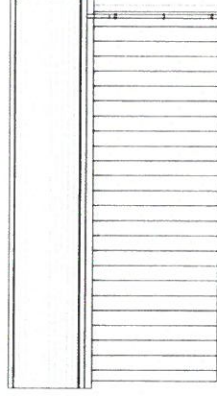


5 West
 1 : 100

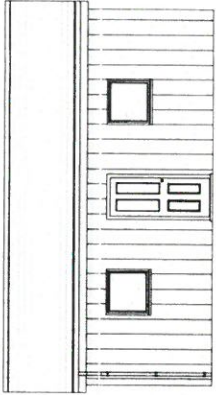

2 East
 1 : 100

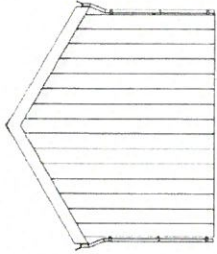

4 De
 1 : 100

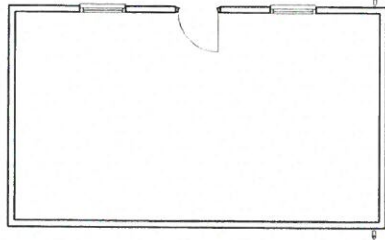

1 Cynllun Llwr
 1 : 100

CLIENT - CLIENT Mr & Mrs. glyn Williams	
DYDDIAD - DATE 10/12/15	RHIF PROSIECT - PROJECT NUMBER (GRADE A - SCALE @ A3) 0372
DARLUNWYDGAN DRAWN BY GEWYD GAN CHECKED BY	RHIF CYNLLUN - DRAWING NUMBER 0372-A101
REV	HEW

TEITL PROSIECT - PROJECT TITLE
 (Mestyn safle carafanau teithiol presennol,
 Glanrafon Fawr, Llangwnadl)

TEITL - TITLE
Bloc Toiledau Presennol

Gellidara, Penrhos, Pwllheli, Gwynedd, LL53 7HF
 (01758) 614444
 info@haydnwilliams.com
 www.haydnwilliams.com

Haydn E. Williams Cyf.
 Syrffwyr Adeiladu Siartredig
 Chartered Building Surveyors

No.	Description	Date

Do not scale this drawing. Contractors must check all dimensions from site. This drawing is copyright.